


全体平面図 s=1/500, u:mm

参2-1-2


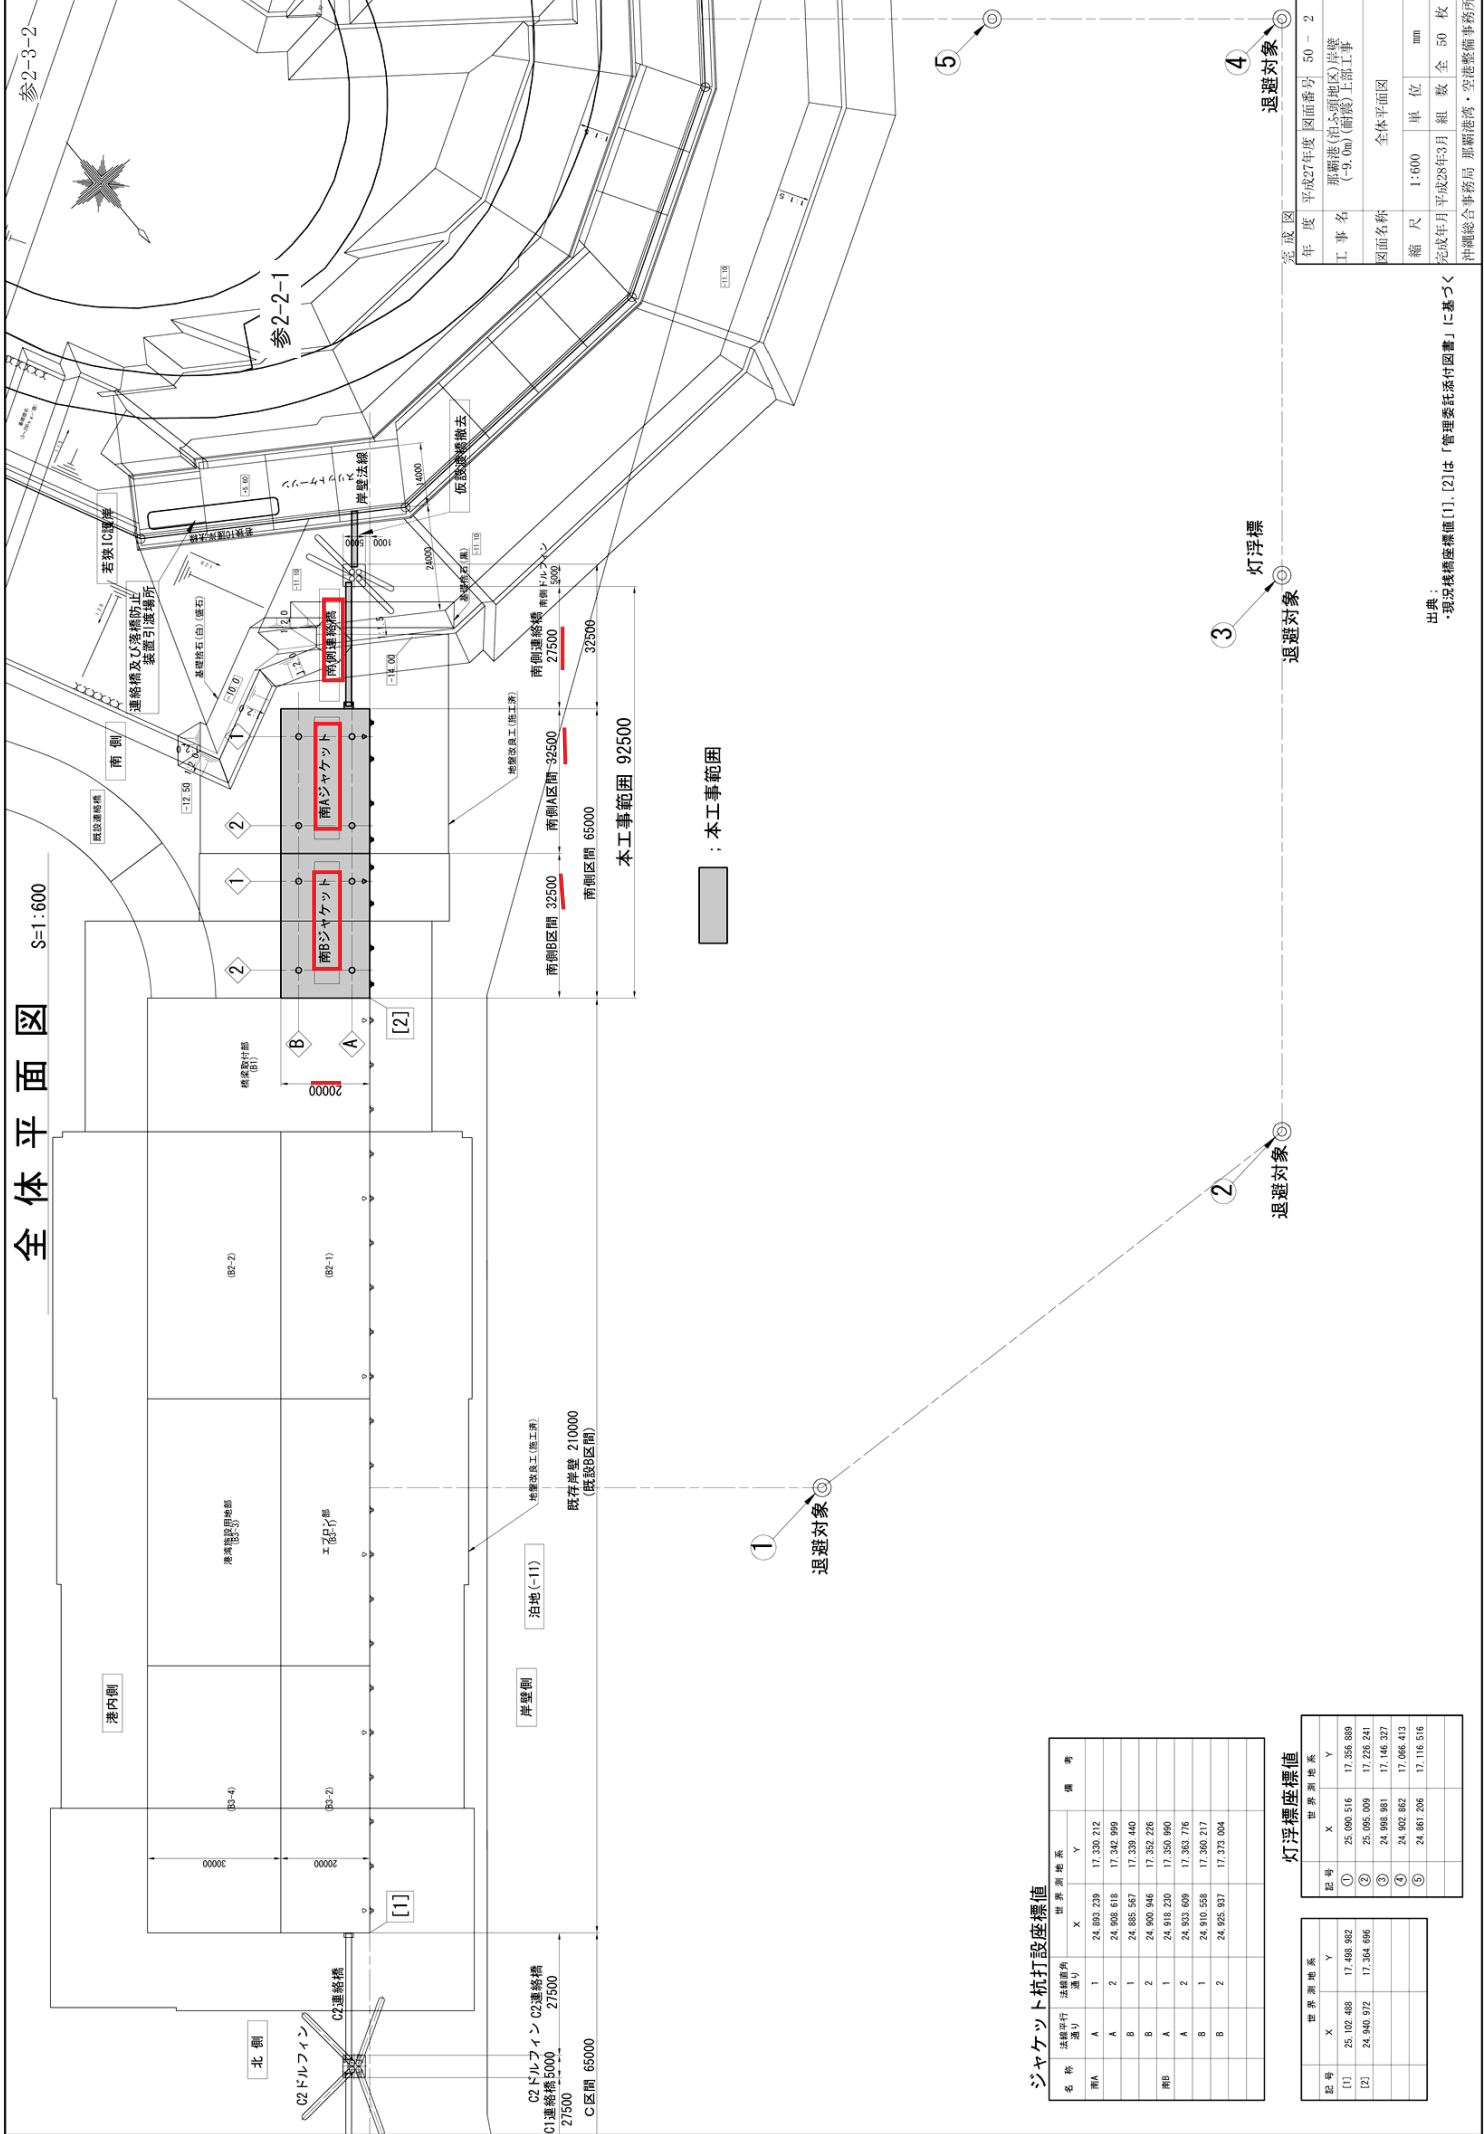

ジャケット杭打設座標値

名 称	法面番号	法面方向	世界測座標系		備 考
			X	Y	
南A	A	1	24,893,279	17,330,212	
		2	24,908,618	17,342,990	
	B	1	24,885,567	17,339,440	
		2	24,900,946	17,352,226	
南B	A	1	24,918,230	17,350,990	
		2	24,933,609	17,363,776	
	B	1	24,916,558	17,360,217	
		2	24,932,937	17,373,004	

灯浮標座標値

記号	世界測座標系		備考
	X	Y	
[2]	24,940,972	17,364,696	

記号	世界測座標系		備考
	X	Y	
①	25,090,516	17,356,889	
②	25,005,009	17,226,241	
③	24,908,981	17,146,237	
④	24,902,882	17,086,413	
⑤	24,861,206	17,116,516	


出典：
・現況機軸座標値[1]、[2]は「管理委託添付図書」に基づく

解説図


年度	平成27年度	図面番号	50 - 2
図面名称	全体平面図		
縮尺	1:600	単位	mm
完成年月	平成28年3月	組数	全 50 枚
沖縄総合事務局 那覇港湾・空港整備事務所			

B1ジャケット構造一般図 s=1/200, u:mm


平面図 (+3.451~+3.75)

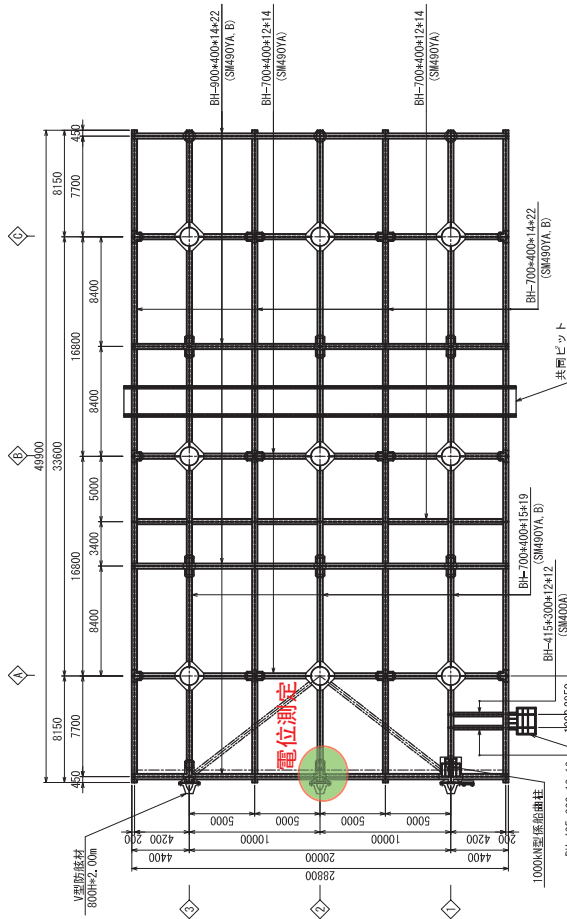


平面図 (-6.00)

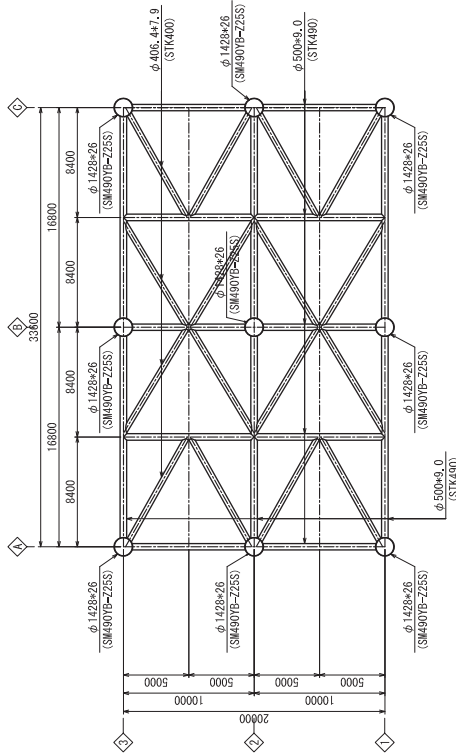

1通り

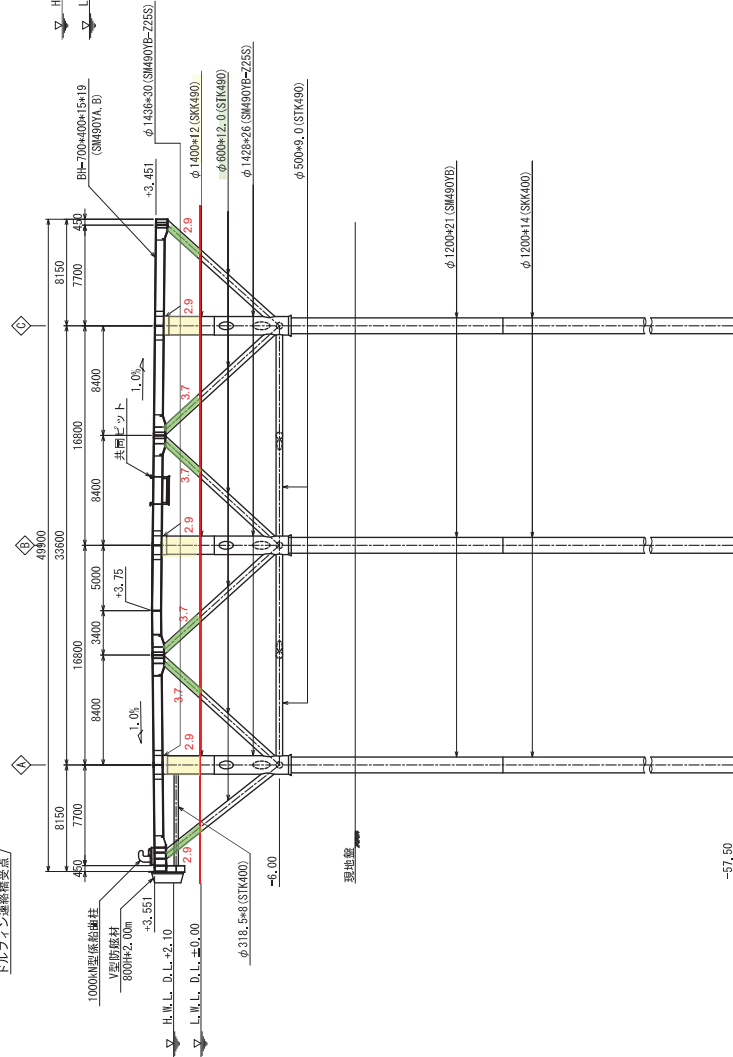


配置図 s=1:1000

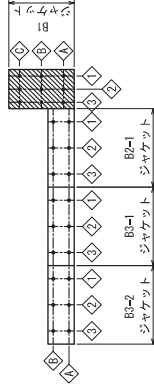

年度	平成19年度	図面番号	B2-10
工事名	那覇港(泊ふ頭地区)岸壁(-9.0m)(新築)外1件築造工事		
図面名称	B1ジャケット構造一般図		
縮尺	1:200	単位	mm
設計年月日	平成19年 8月	組数	全2枚
沖縄総合事務局 開発建設部			

平面图 (+3.551 ~ +3.742)

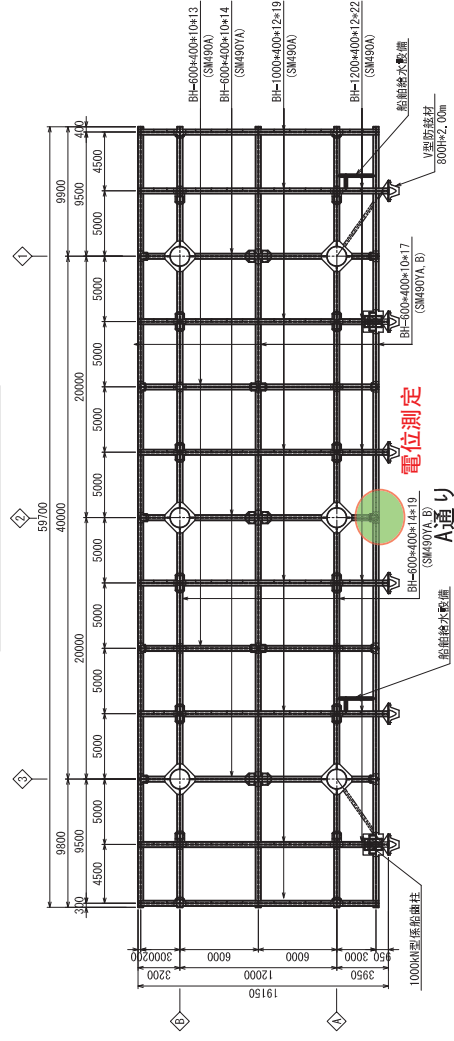

1,3通い


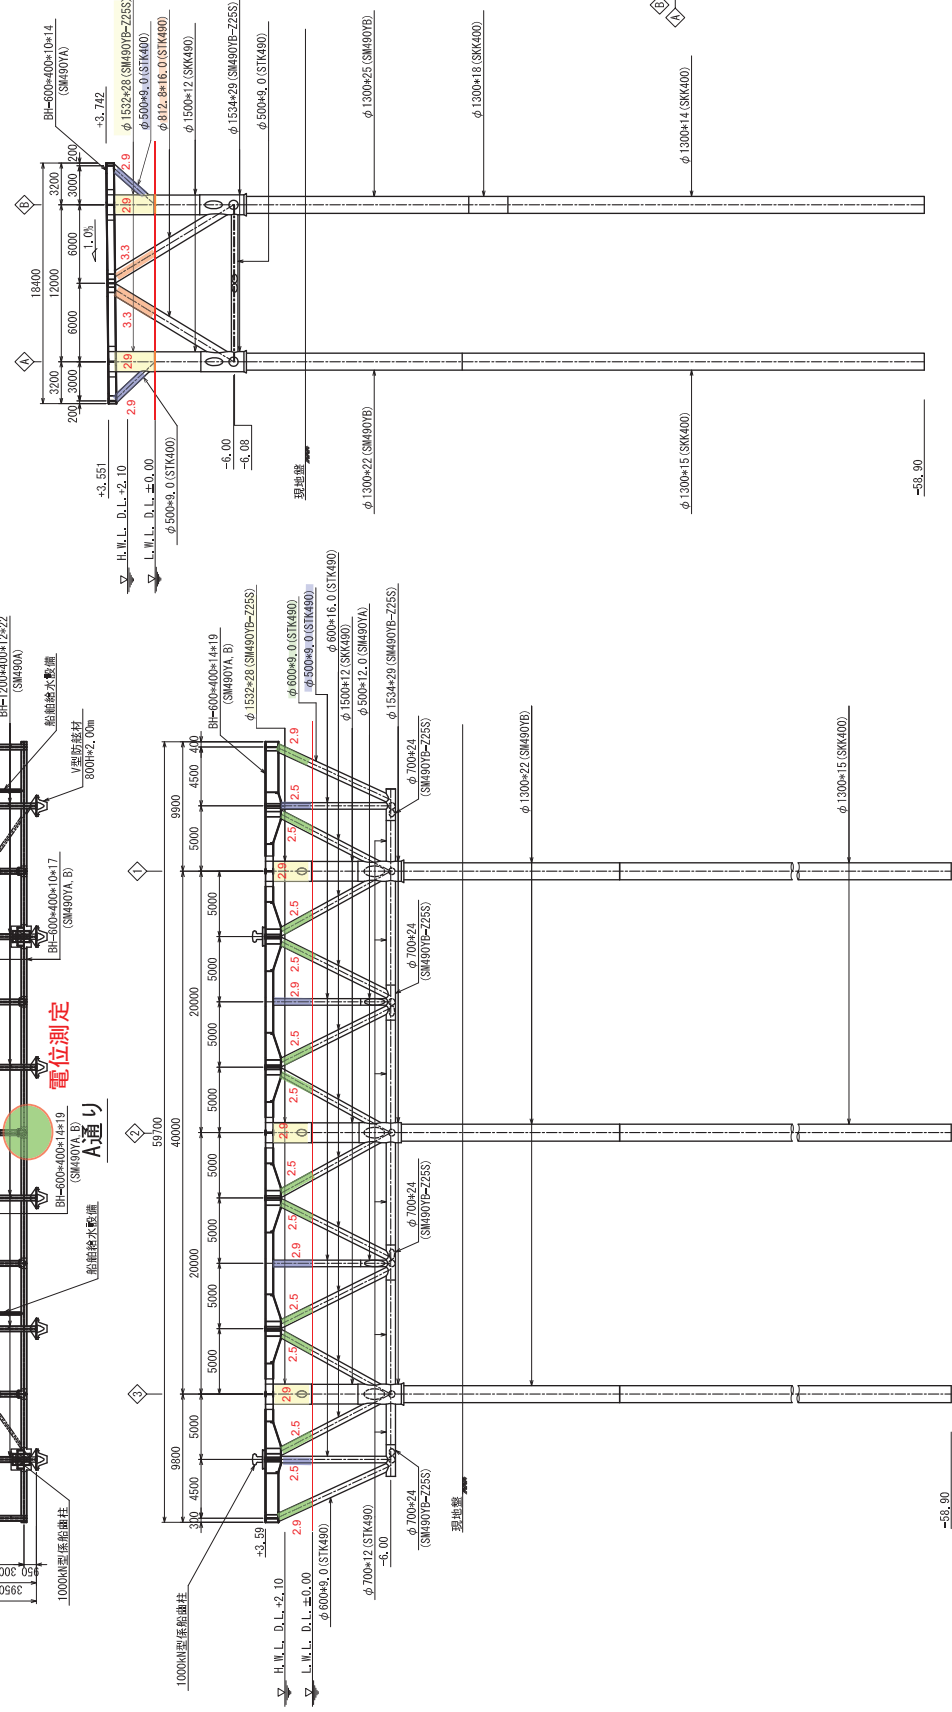


圖 1: 1000

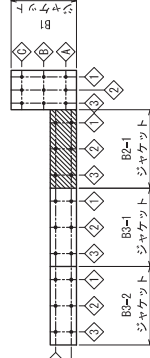

年 度	平成 19 年度	図面番号	82-40
工 事 名	郡那港（泊・浜地区） 岸壁（-9.0m）（耐震）外1件築造工事		
図面名称	B2-1ジャケット 構造一般図		
縮 尺	1 : 200	単 位	mm
設計年月日	平成19年 8 月	組 数	全82枚


沖縄総合事務局 開発建設部

平面図 (-6.00~-6.08)


B3-1, B3-2ジャケット一般図 s=1/200, u:mm

本図はB3-1ジャケットを示し、() 内寸法はB3-2ジャケットを示す。



平面図 (+3.551~+3.742)

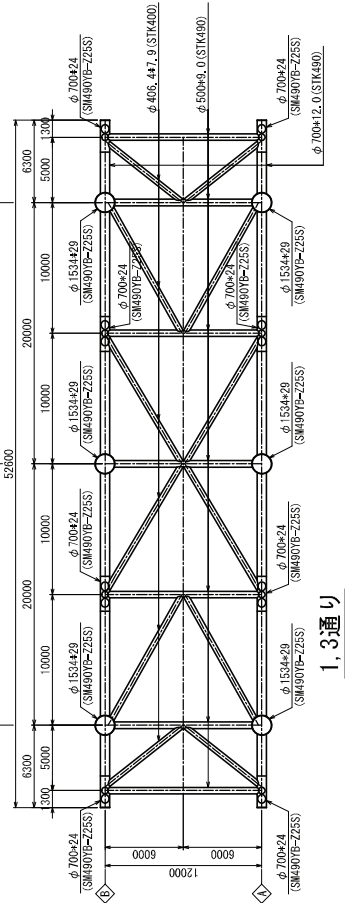


1, 3通り

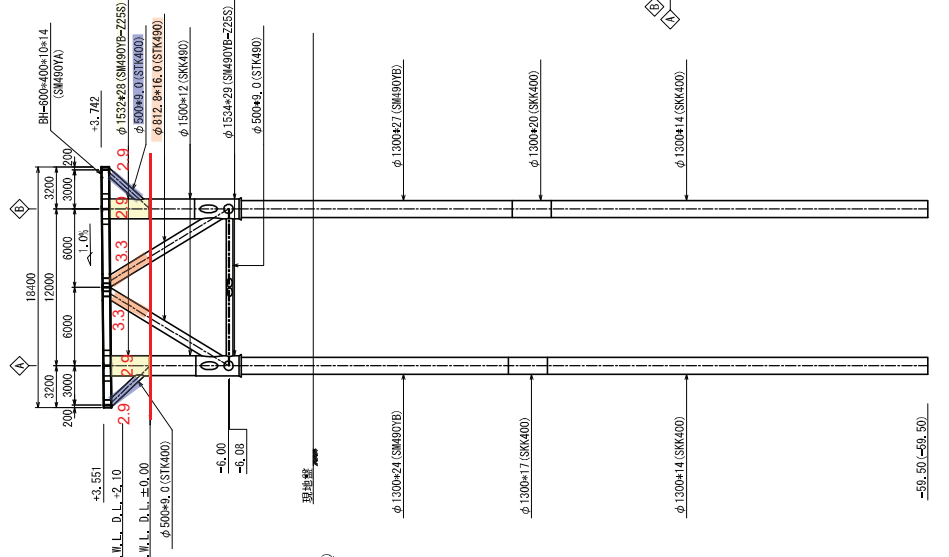

配置図 S=1:1000

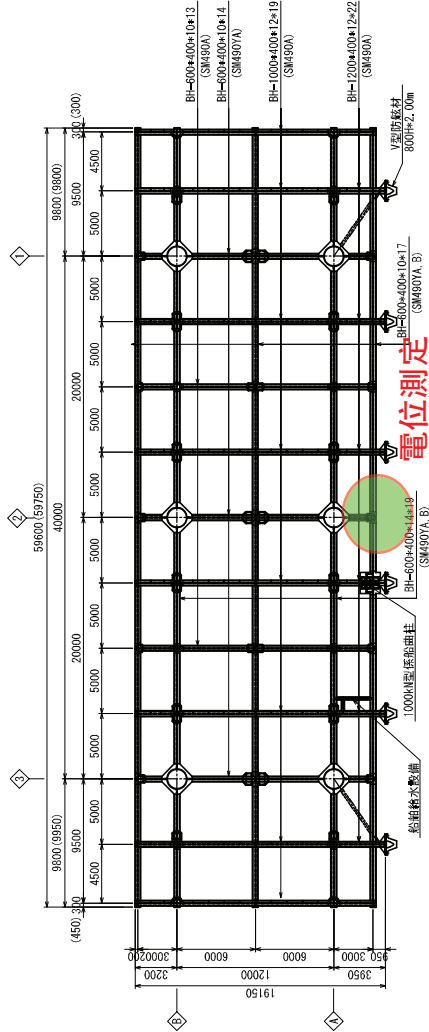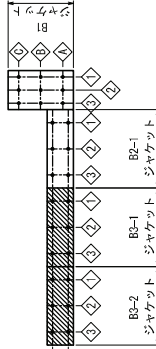


電位測定
A通り

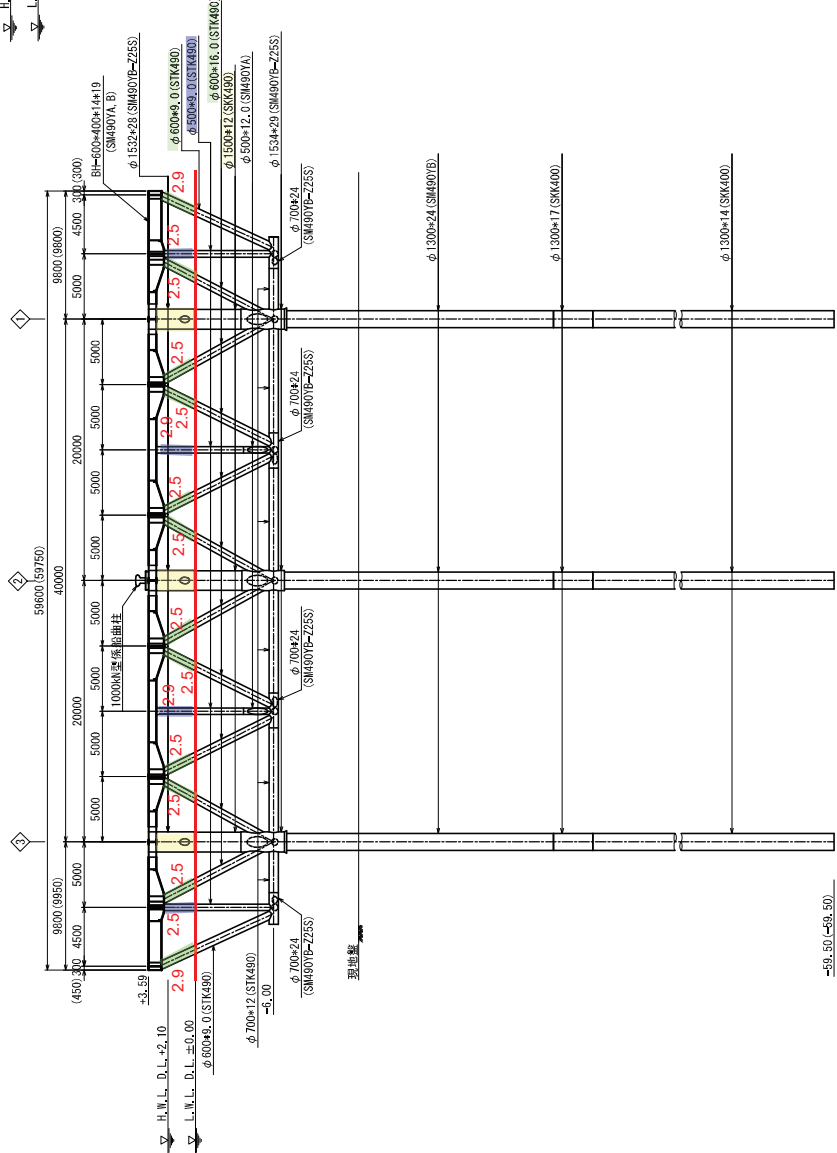


-59.50 (-59.50)

年度	平成19年度	図面番号	B2-41
工事名	那覇港 (泊ふ頭地区) 岸壁 (-9.0m) (新築) 外1件築造工事		
図面名称	B3-1, B3-2ジャケット 構造一般図		
縮尺	1:200	単位	mm
設計者	平成19年 8月	組数	全82枚
沖縄総合事務局 開発建設部			

圖新標準

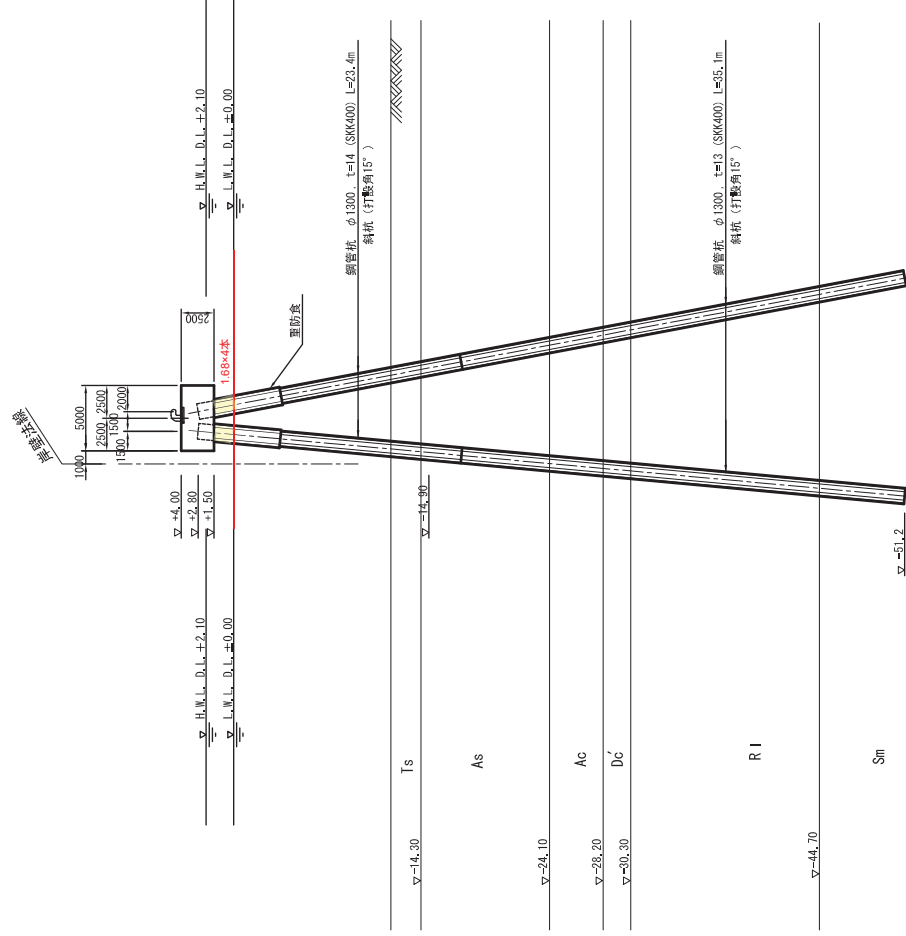

本体詳細図

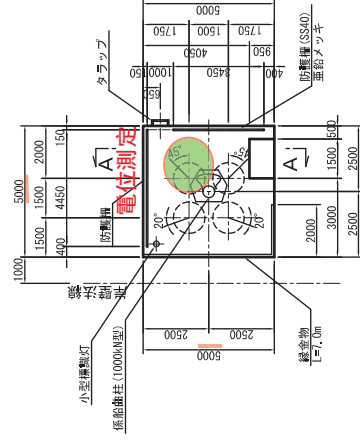 $S=1/100$ 

断面 A-A


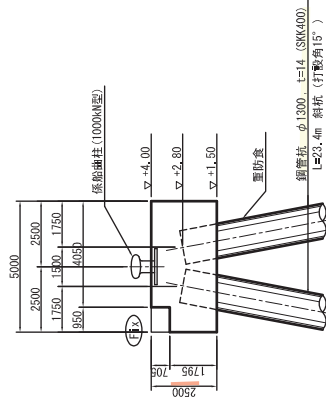



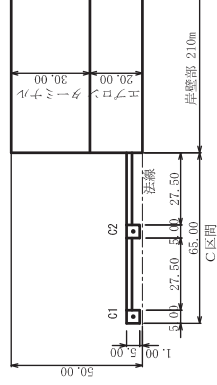


年 度	平成 19 年度	図面番号	52-7
工 事 名	那覇港(泊・頭地区) 岸壁 (2, 0m) (耐震) 築造工事		
図面名称	C 1 本体工構造一般図		
縮 尺	図 示	単 位	mm
設計年月日	平成19年12月	組 数	全22枚


A 1 (C 1) 連絡橋 構造一般図

参2-1-125


側面図 S=1:50

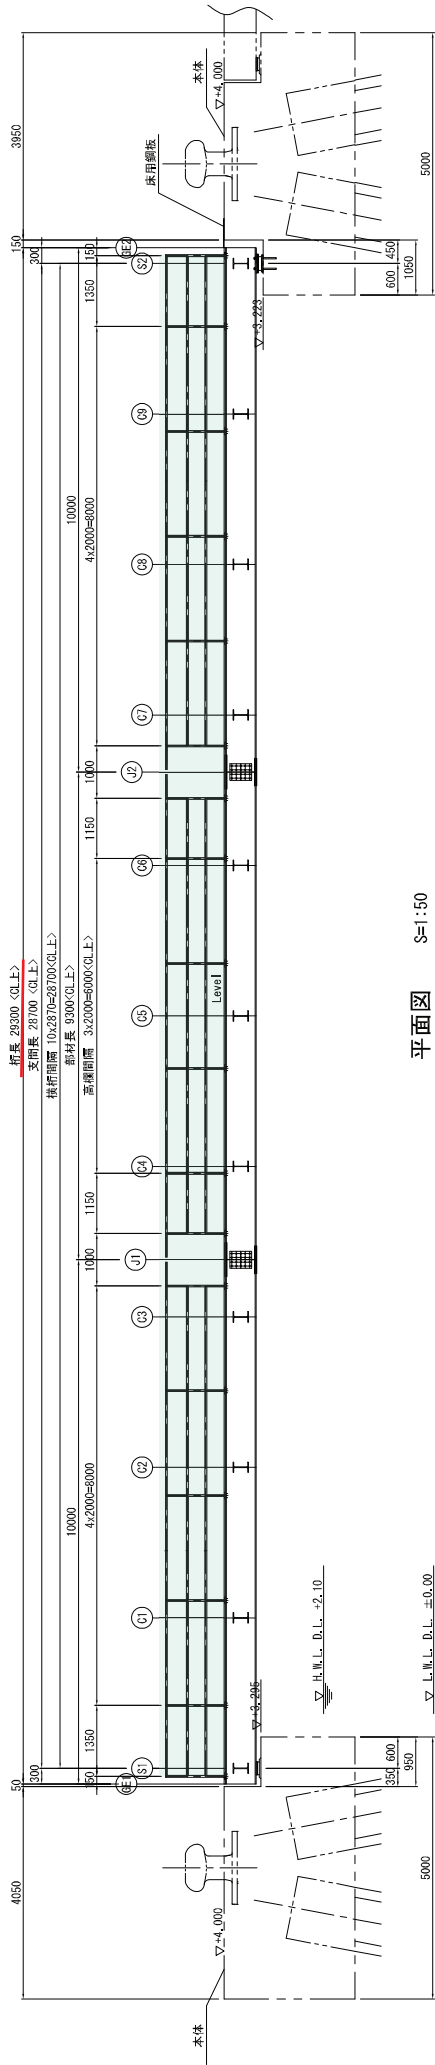


平面図 S=1:50

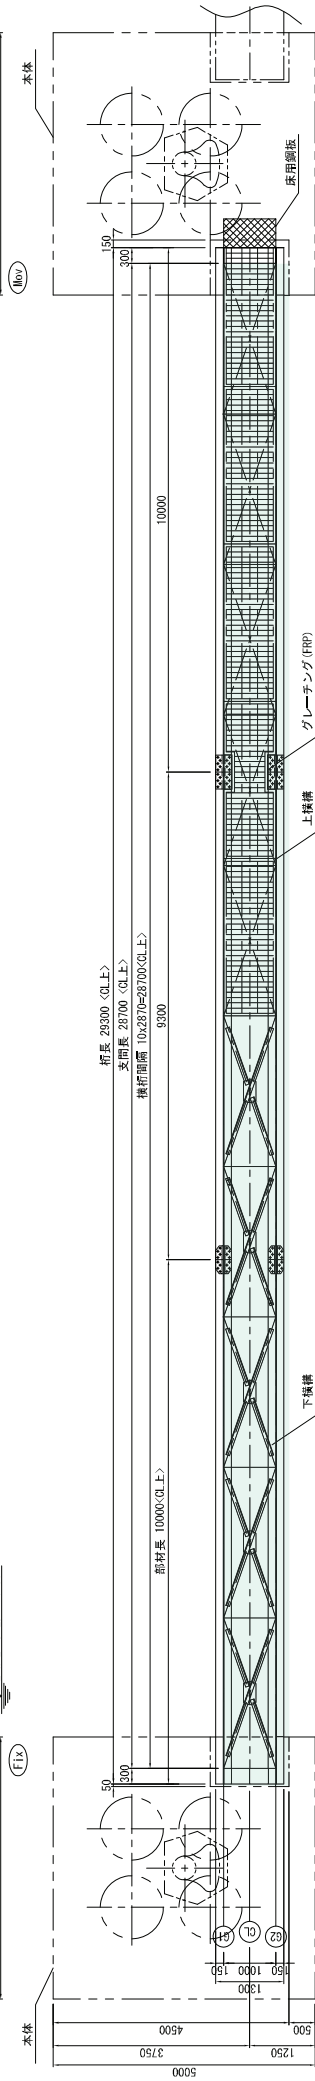

断面図 S=1:10

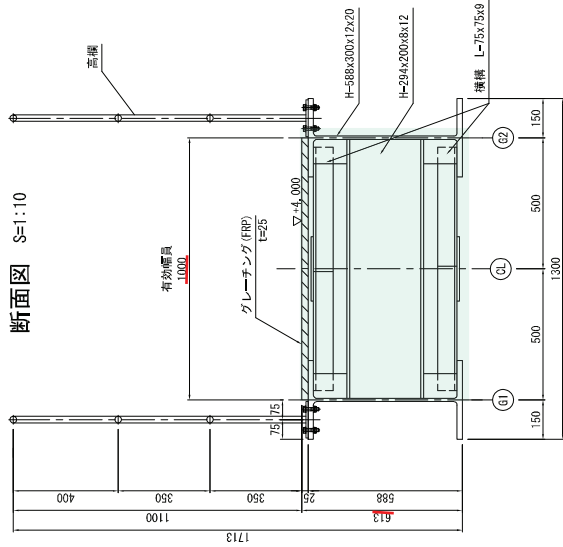


位置図

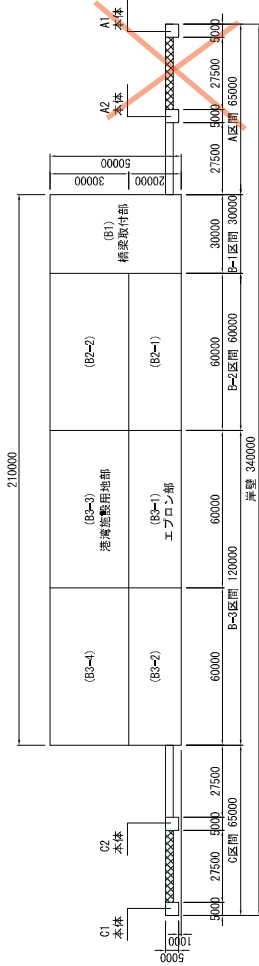


年度	平成19年度	図面番号	S2-38
図面名称	A1(C1) 連絡橋		
縮尺	図示	単位	mm
設計年月日	平成19年12月	組数	全52枚

A 2 (C 2) 連絡橋 構造一般図


側面図 S=1:50

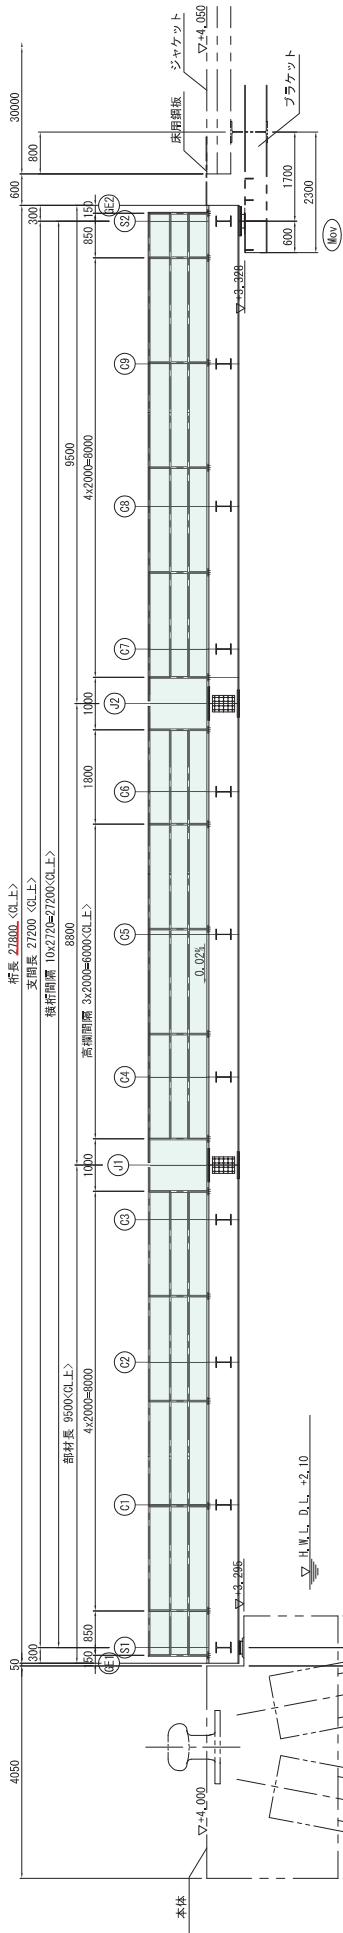


平面図 S=1:50

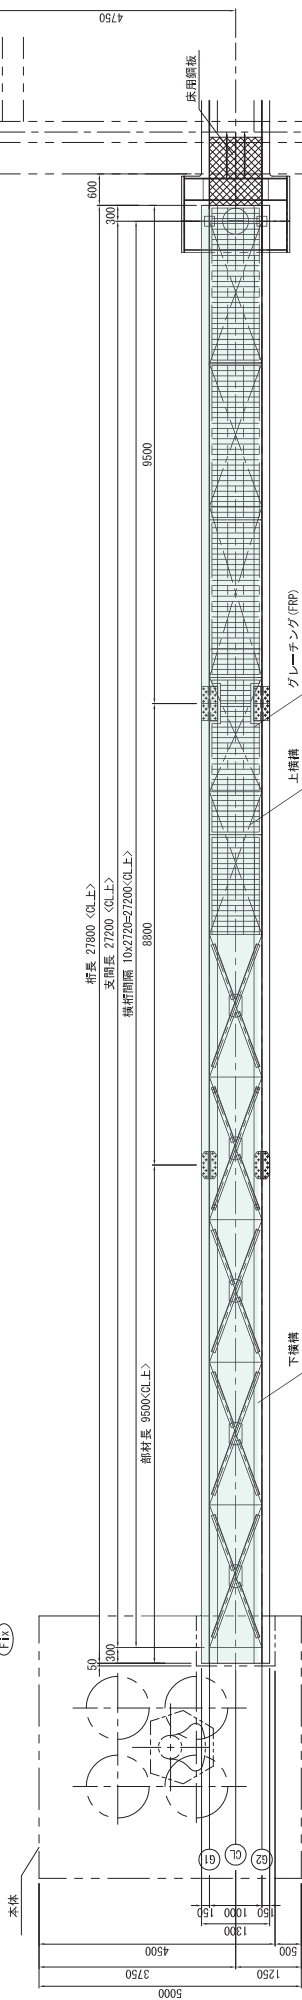

断面図 S=1:10

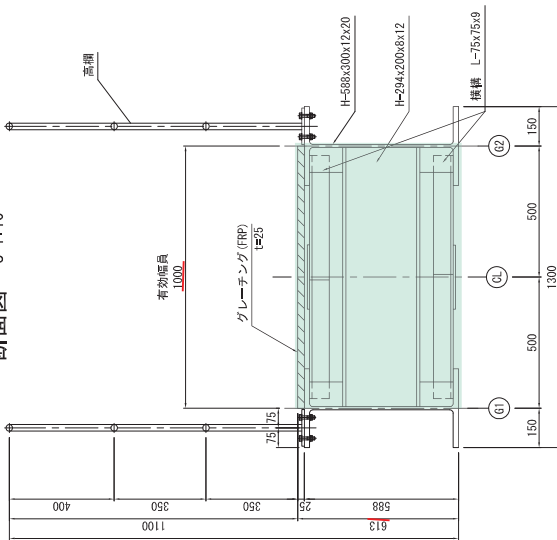


位置図

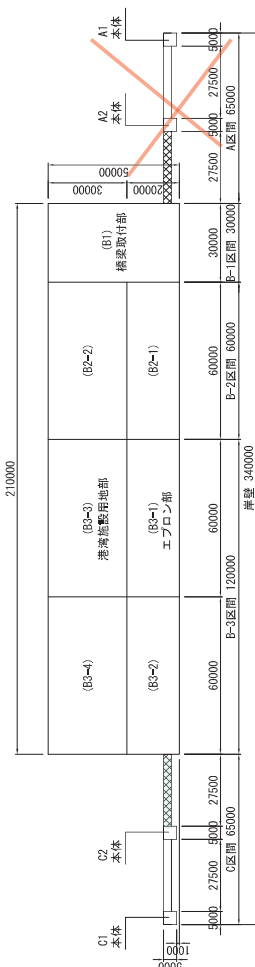


年度	平成19年度	図面番号	52-23
工事名	那覇港(泊ふ頭地区)岸壁(一) (m) (新築) 築造工事		
図面名称	A 2 (C 2) 連絡橋		
縮尺	図示	単位	mm
設計年月日	平成19年12月	組数	全52枚
沖縄総合事務局 那覇港湾・空港整備事務所			

平面図 (+3.55~+3.75)

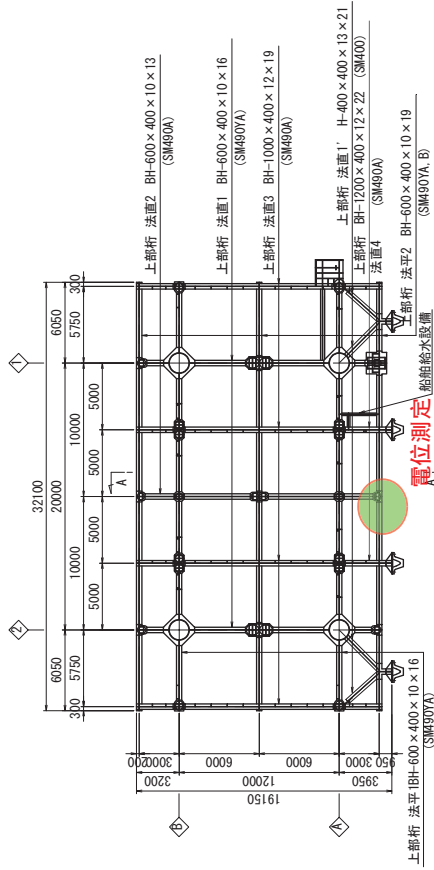


A通り

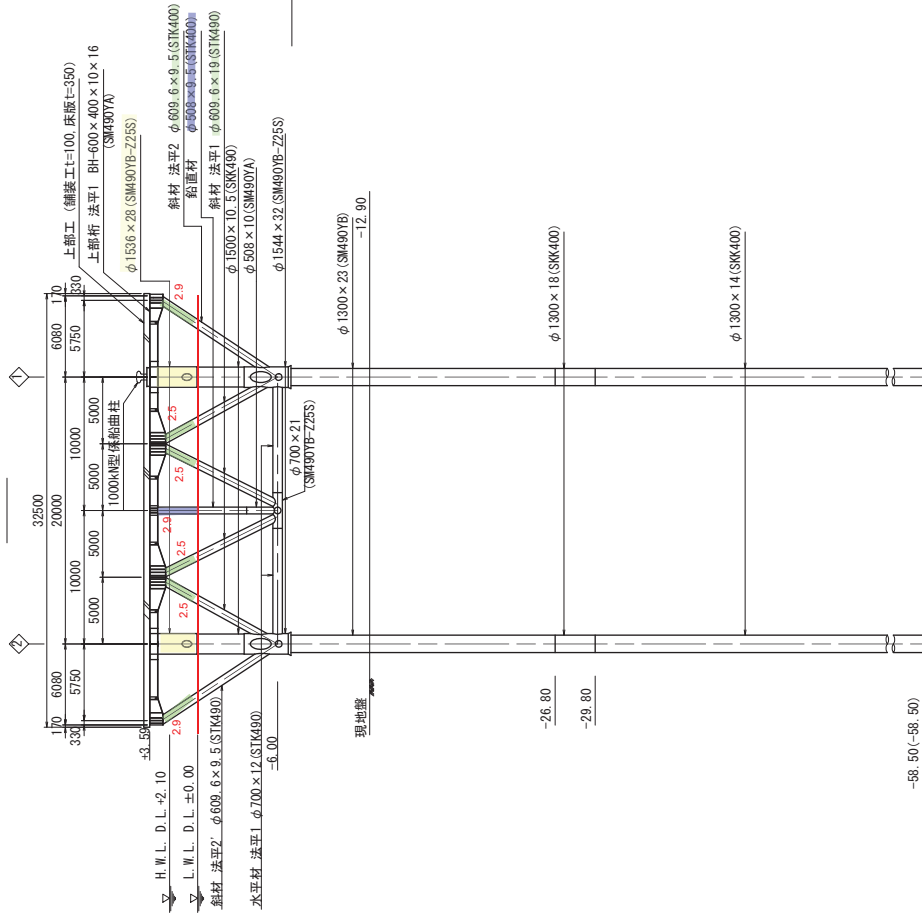


南A区間ジャケット構造一般図

s=1/200, u:mm

平面図 (-6.00~-6.08)

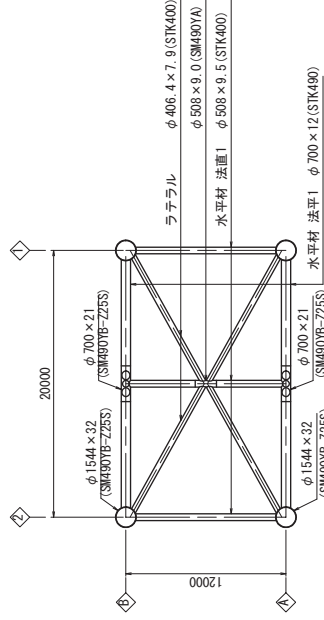


1,2通り



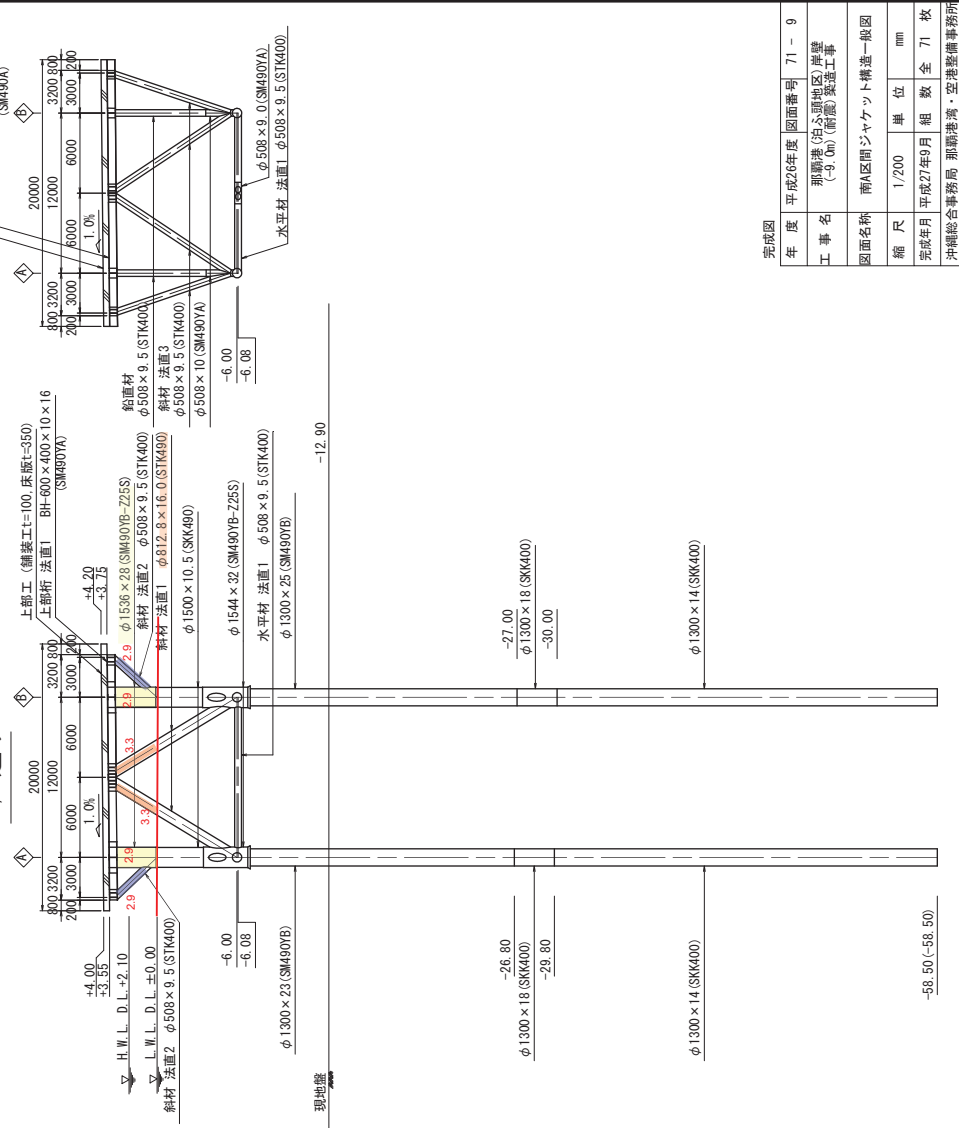


完成図




年度	平成26年度	図面番号	71 - 9
図面名称	南A区間ジャケット構造一般図		
縮尺	1/200	単位	mm
完成年月	平成27年9月	組数	全 71 枚
沖縄総合事務局 那覇港湾・空港整備事務所			

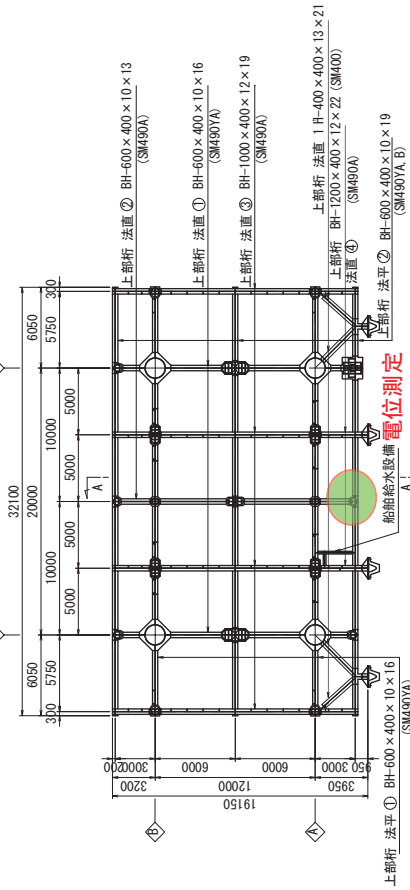$s=1/200, u:\text{mm}$ 

電位測定

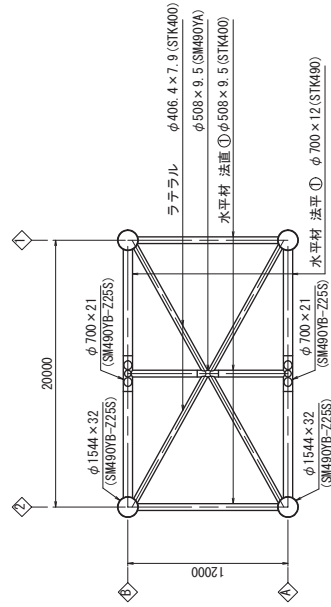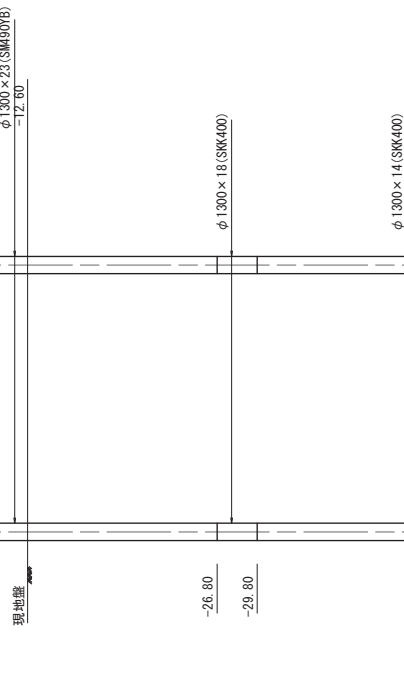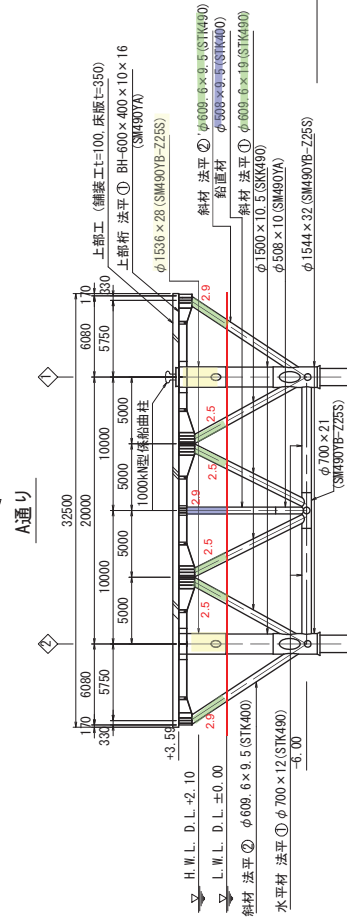

1,2通以

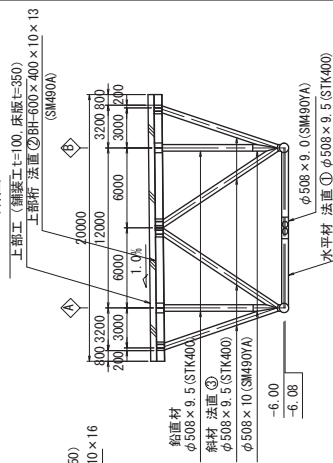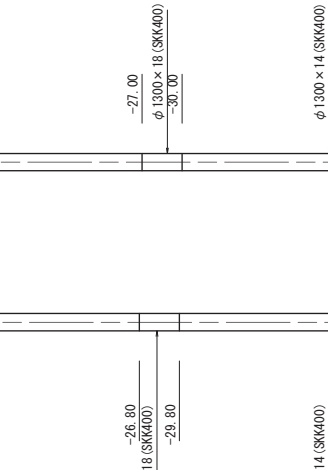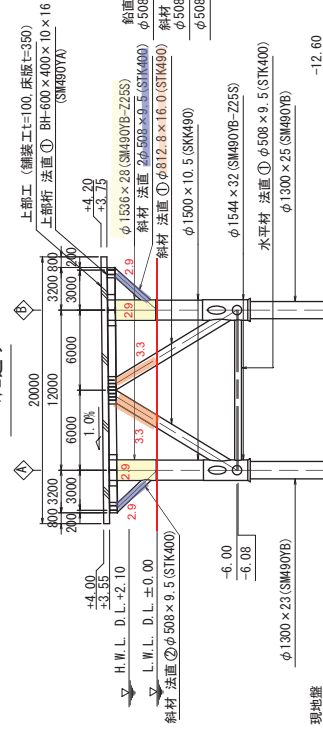


完成图

年度	平成26年度	図面番号	71 - 43
工事名	那覇港(泊入頭地区)岸壁 (-9.0m)築造工事		
図面名称	南B区間ジャケット構造一般図		
縮尺	1/200	単位	mm
完成年月	平成27年9月	組数	全 71 枚


沖縄総合事務局 那覇港・空港整備事務所

南側連絡橋 構造一般図
(参考図)


側面図 S=1:50

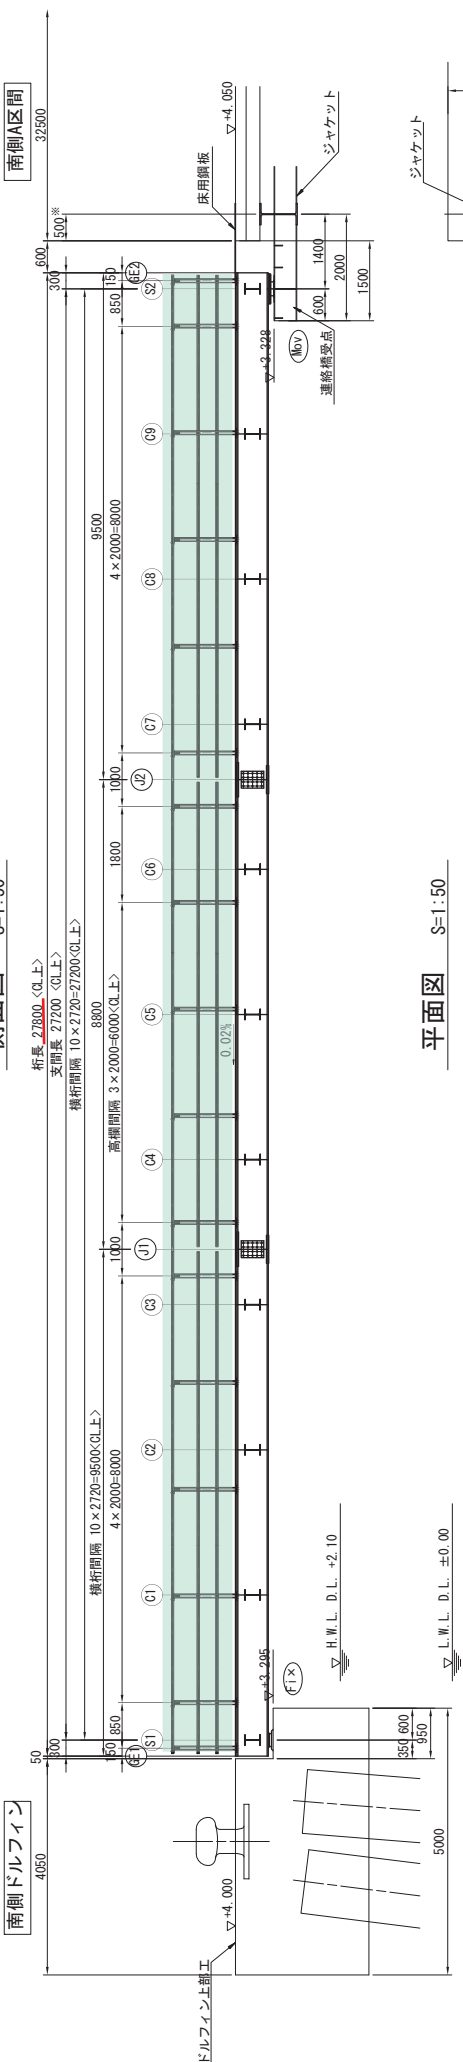

平面図 S=1:50

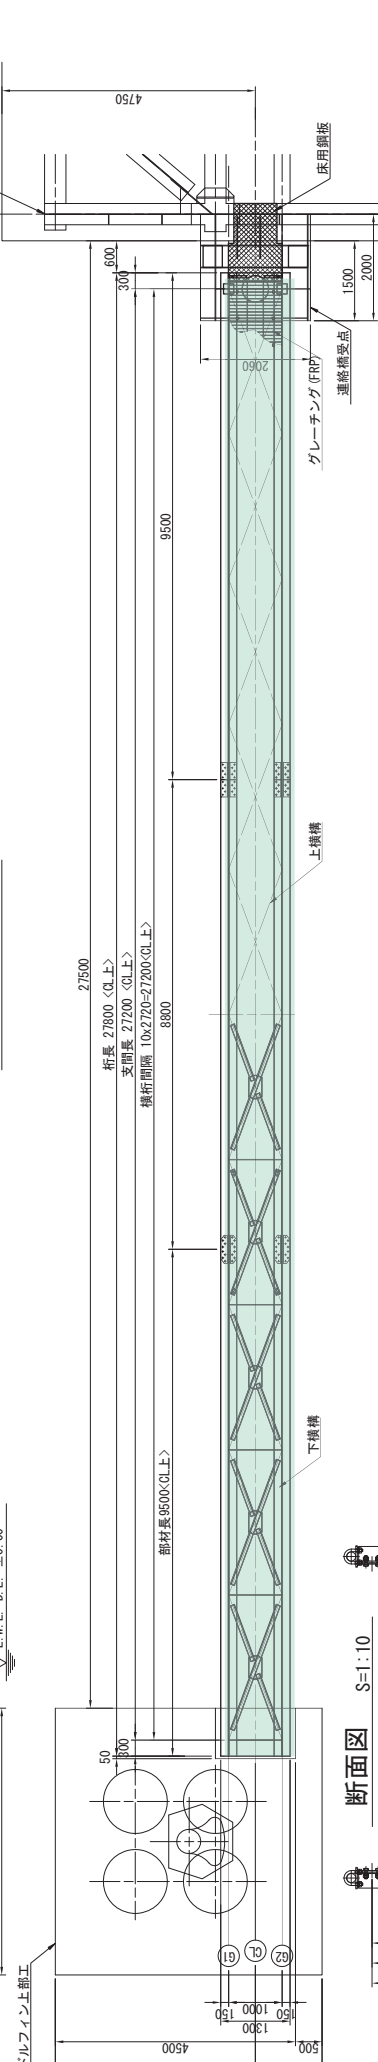

位置図 S=1:1000

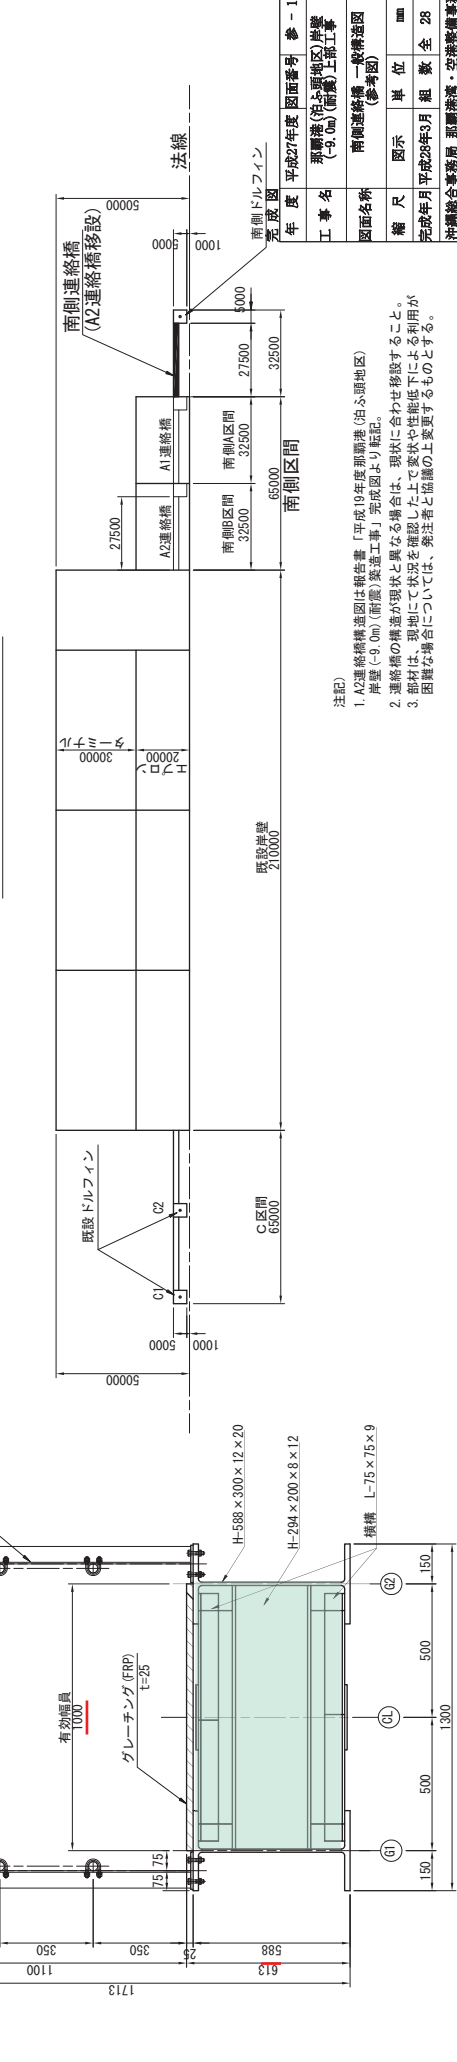

- 注記)
- A2連絡橋構造図は報告書「平成19年度那覇港(泊る頭地区)岸壁(9.0m)(前覆)築造工事」参照より転記。
 - 連絡橋の構造が現状と異なる場合は、現状に合わせ移設すること。
 - 部材は、現地にて状況を踏まえて変更を認めた上で変状や性能低下による利用が困難な場合については、免注等と協議の上変更するものとする。

年度	図面番号	参 - 10
平成27年度	那覇港(泊る頭地区)岸壁(9.0m)(前覆)築造工事	
図面名称	縮尺	単位
南側連絡橋一般構造図(参考図)	図示	mm
完成年月	平成28年3月	組数
全	28	枚

沖縄総合事務局 那覇港湾・空港整備事務所